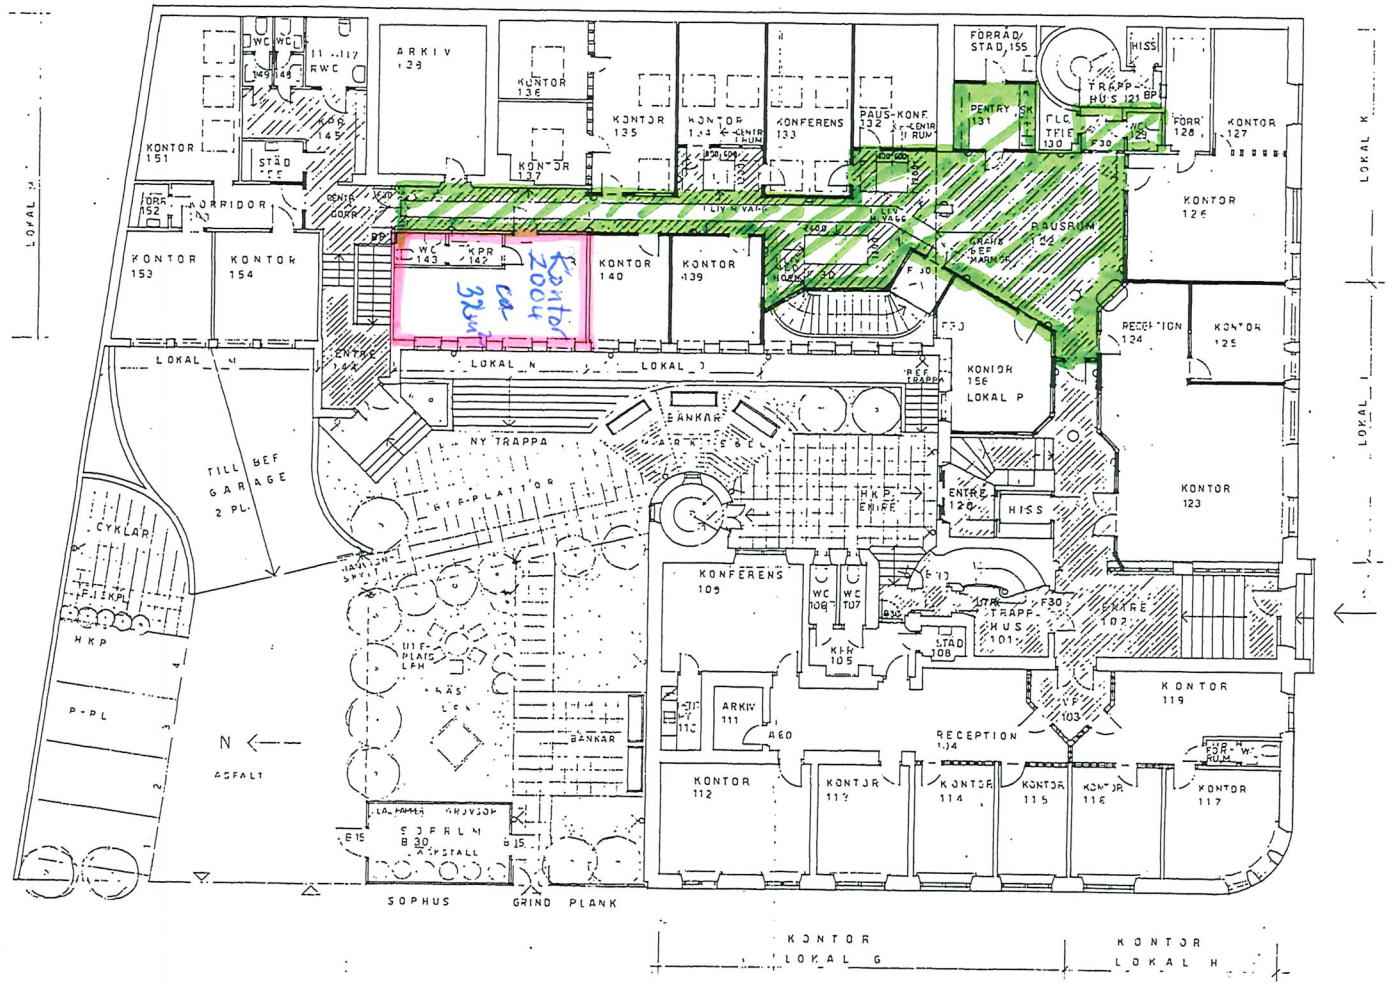

MARKPLAN – BOTTENPLAN

Gemensam yta

FÖRKLARINGAR

VÄGGBELYSNING

LÅG STOLPBELYSNING

NYA VÄGGAR

NYA GLASPARTIER

VÄGGARMATUR, CELSING HÖJD 1,7M Ö GOLV CENTR.

Byggnadslov beviljat den 900820 § 418

Avvikelse från denna ritning får ej vidtagas utan tillstånd av byggnadsnämnden

BYGGNADSNÄMND

01-10-04

467386

REV G 91 09 22 ALLMÄN REV, REL RITNING

FLORA 5

HÖGANÄS KOMMUN

JAN-ERIC FORELL ARKITEKTKONTOR AB

Drottninggatan 76A · 252 21 Helsingborg · Telefon 042-14 20 00

OMBYGGNADSRITNING

MARKPLAN BOTTENPLAN

HELSINGBORG 90 12 26 RITADAV A D

SKALA 1:100

RELATIONSRITNING

REGNR RITNR 9 REV G